

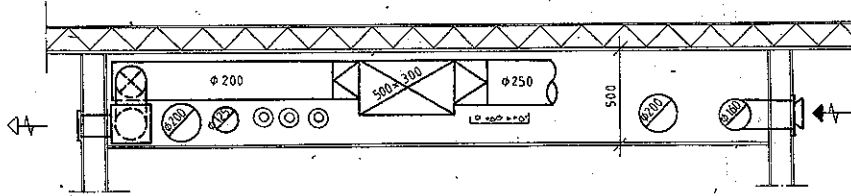


LEIKKAUS I-I, 1:20 (Linjo 8.)

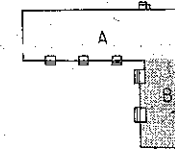

LEIKKAUS II-II, 1:20 (Linjo 7.)

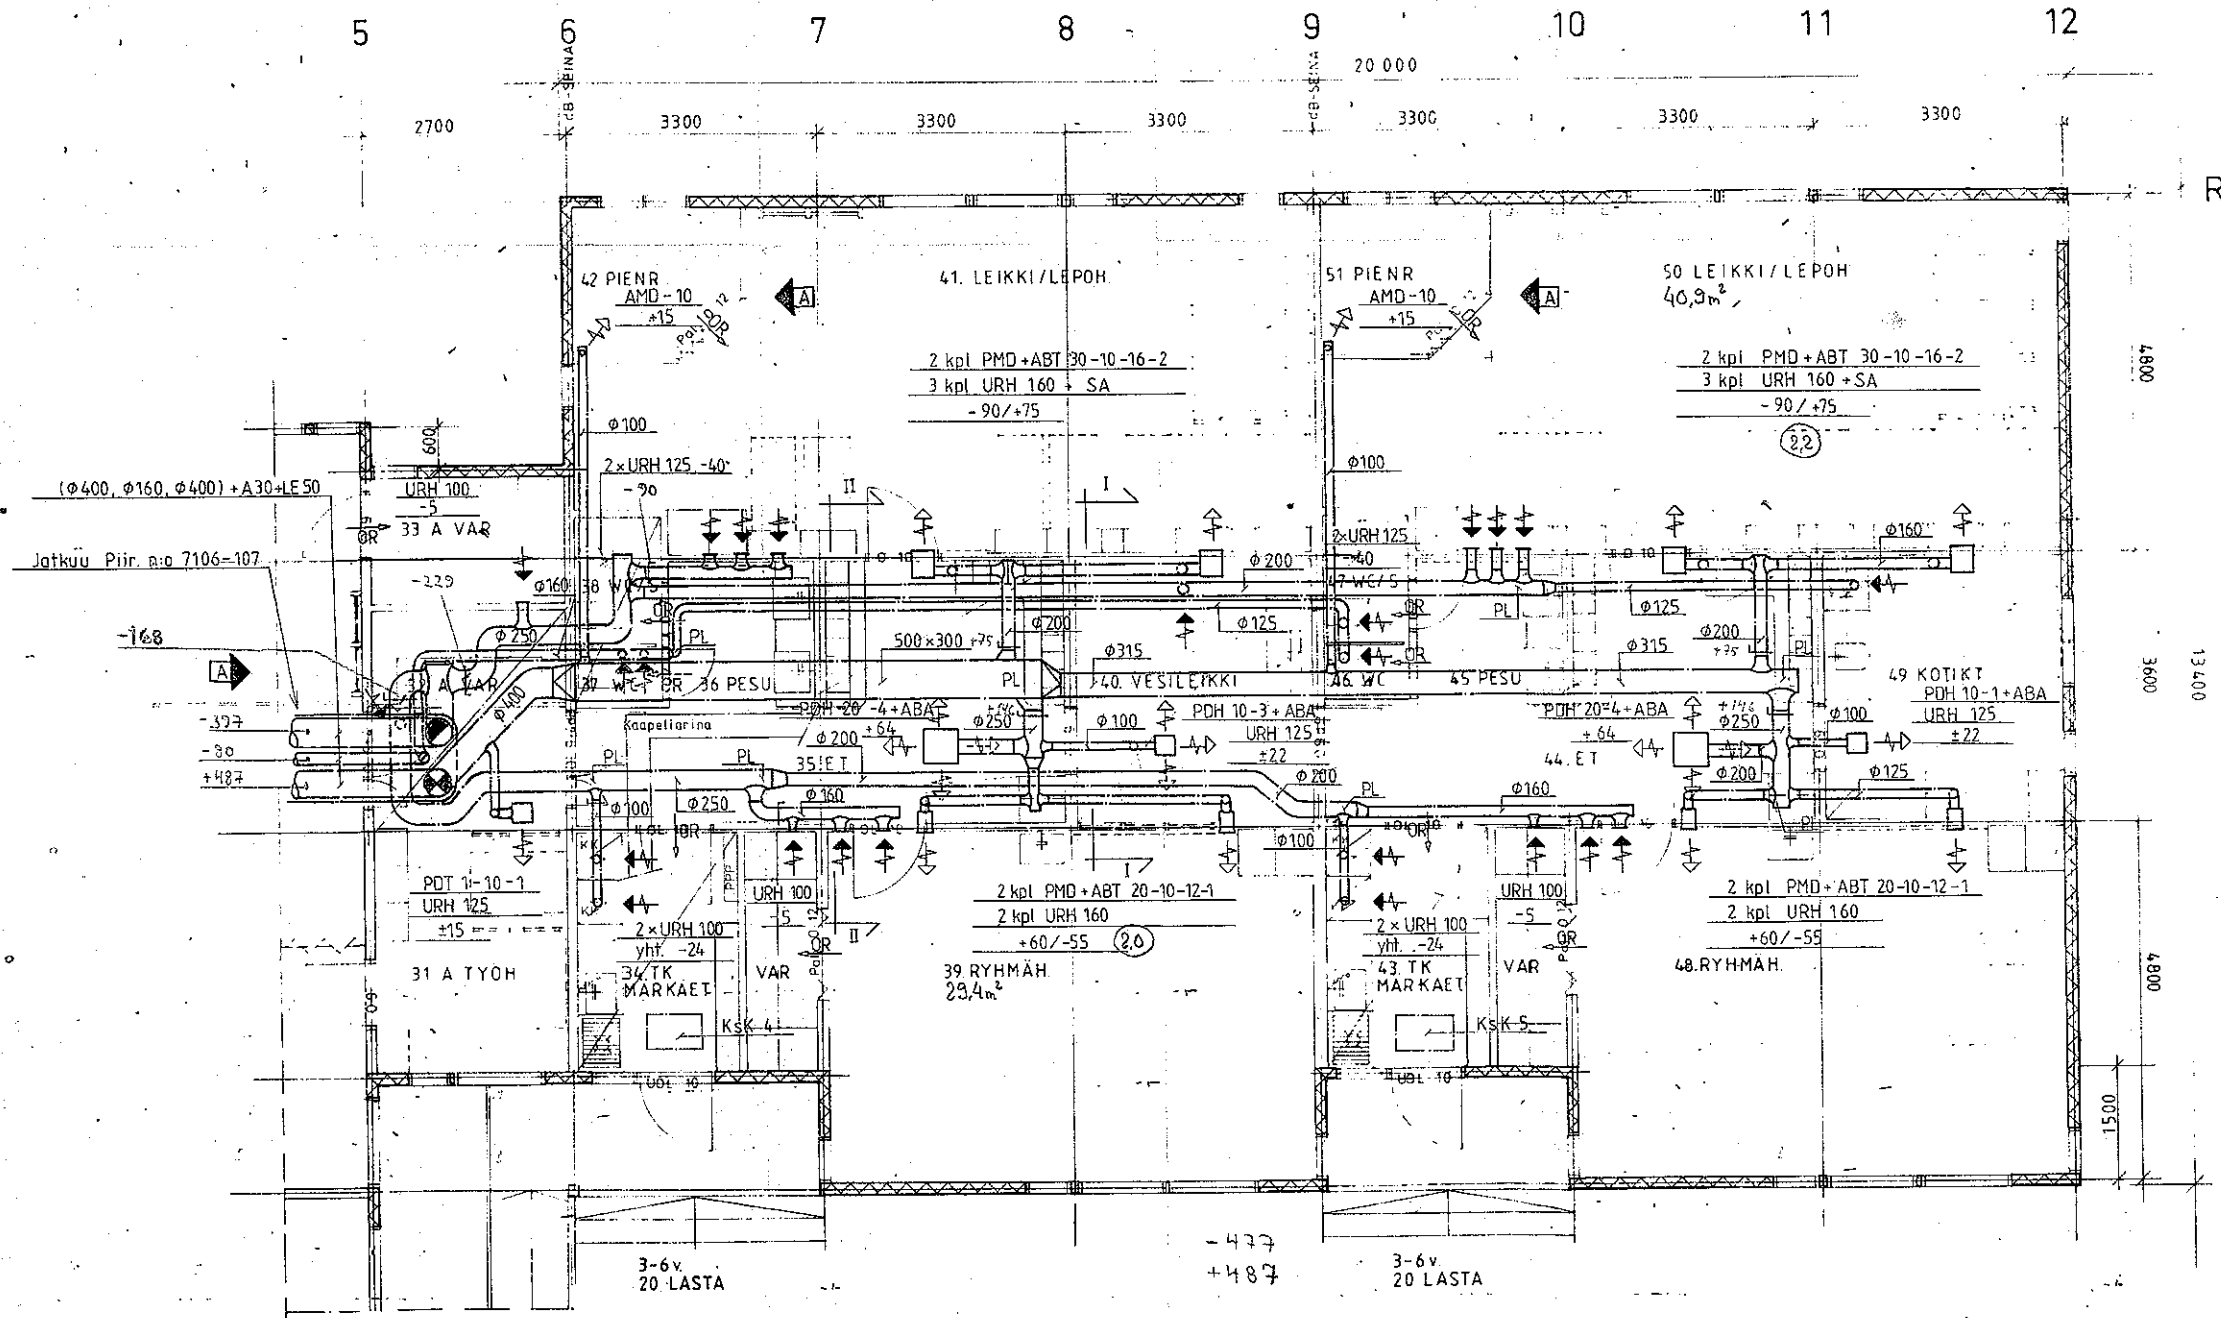


ARKISTOKAPPALE  
3 17 046/3 / 023  
LOPPUPIIRUSTUS

A	3	Lisätty Pienn. huon. n:o 42 ja 51 puhallus.	22.2.89	EP
Tunnus	Kpl	Muutos	Päiväys	Suunn.


17 UUDISRAKENNUS LINTUKALLION PÄIVÄKOTI Lintukallionkuja Martinlaakso	17577 1 LVI-PIIRUSTUS ILMANVAIHTOLAITTEET, Osa B 1:50 Savon Suunnittelu Oy 1.2.1989	EL EP LVI 7106-108/A
---	--	----------------------------

**TYYPPI A.**


Rakennusnumero Rakennuksen osat VANTAAN KAUPUNGIN RAKENNUSVIRASTO TALONSUUNNITTELUOSASTO KIELOTIE 13 01300 VANTAA 30 puh. vande 8391 15 / 11 1988	Piirustus TYÖPIIRUSTUS Piirustuksen sisältö POHJAPIIRUSTUS OSA B mittakaava 1:50 ark 11
--	---

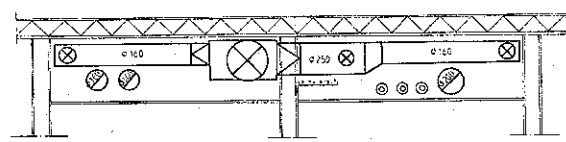


LEIKKAUS I-I, 1:20 (Linjo E)

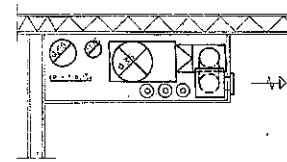

LEIKKAUS II-II, 1:20 (Linjo M)

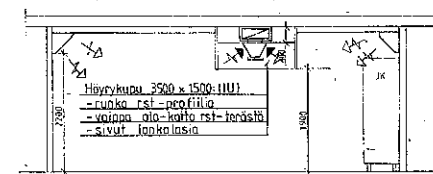


LEIKKAUS III-III, 1:50

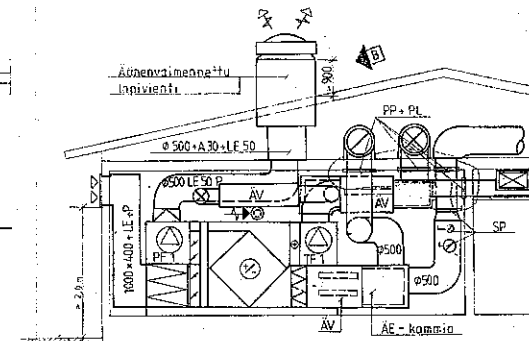

LEIKKAUS IV-IV, 1:50

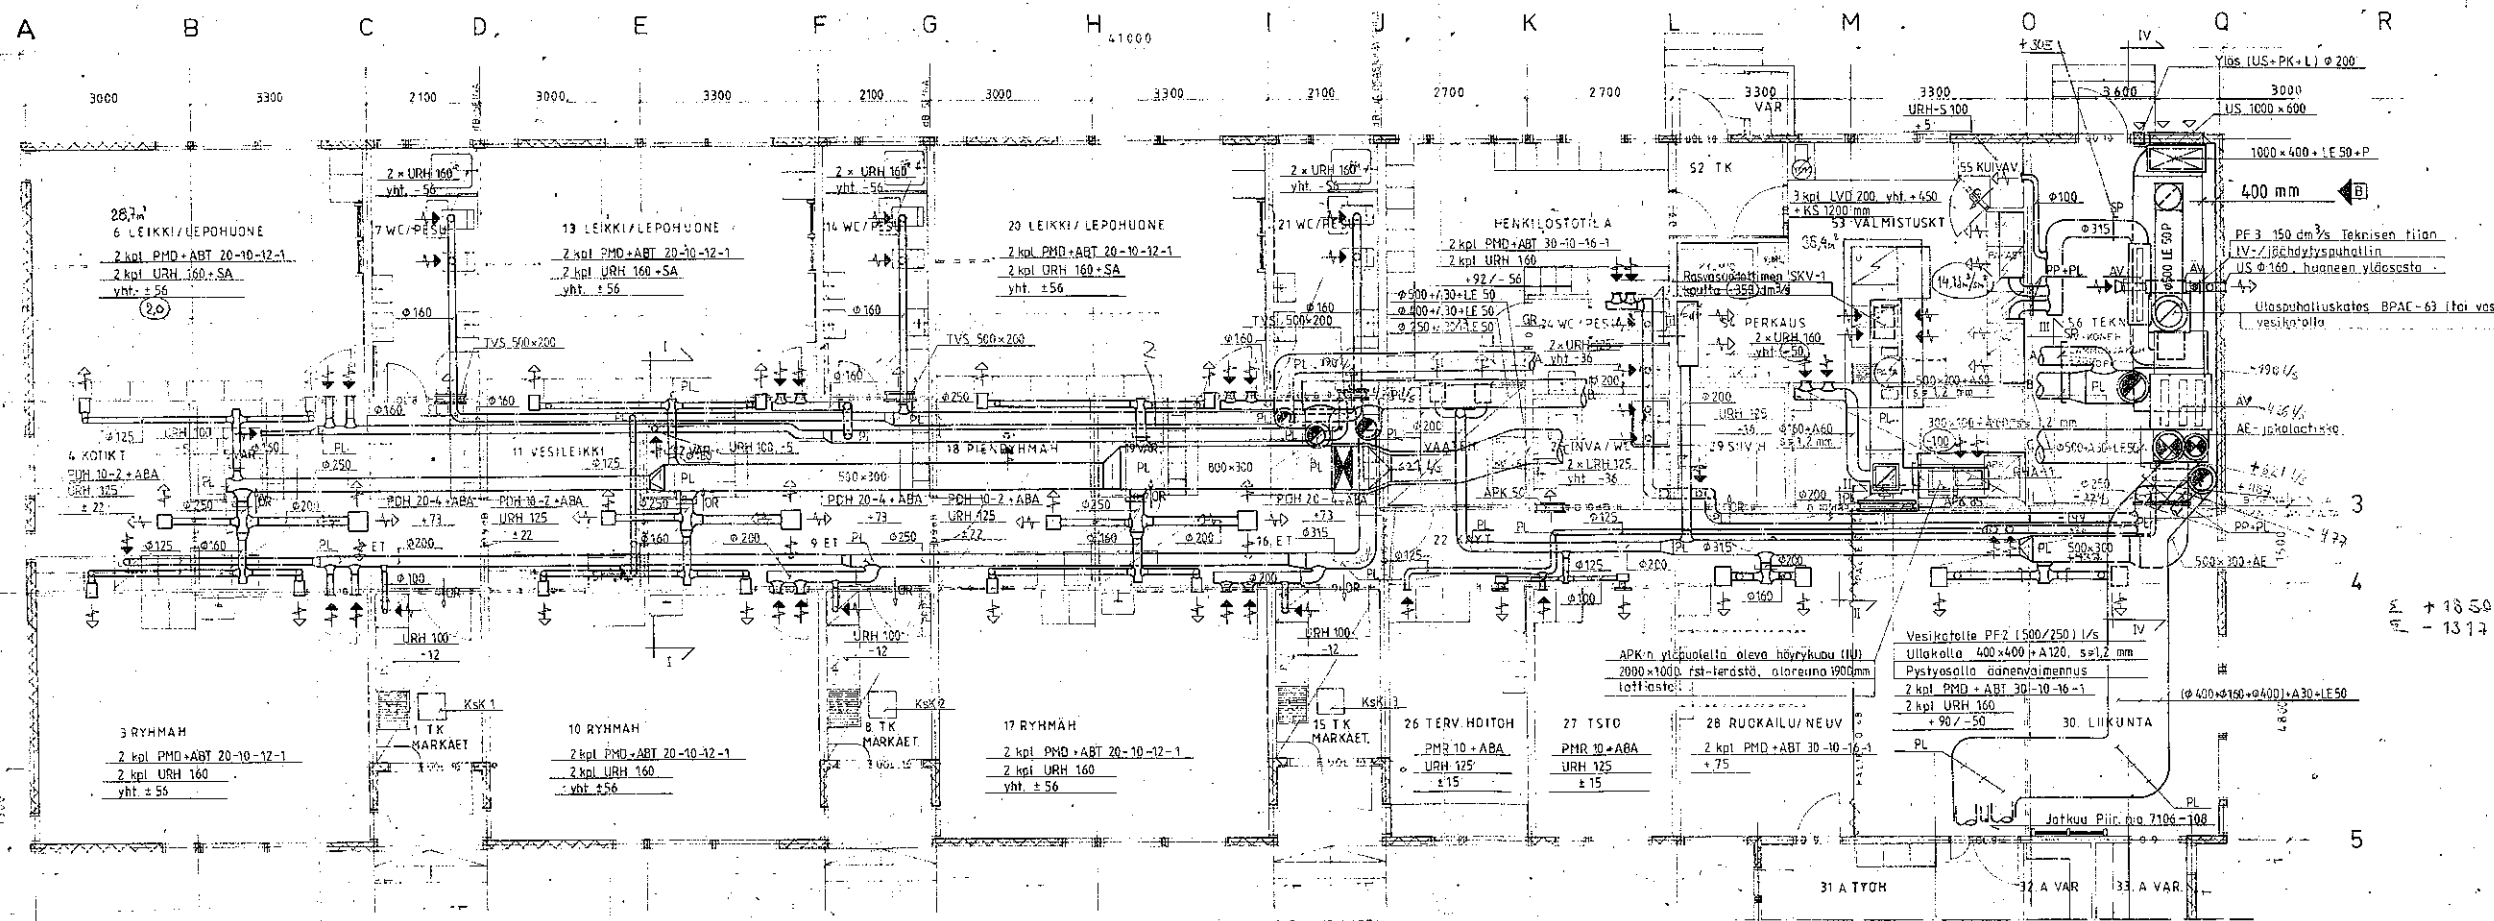

LOPPURAPORTTI			
B 2	Tarkistettu mittoja.	18.5.-89	EL
	Täydennetty	22.2.-89	EL
Tark. ja täyd.			Siuna
17	17577		
UUDISRAKENNUS	UUDISRAKENNUS		
LINTUKALLION PÄIVÄKOTI	LVI-PÄIVÄKOTI		
Lintukallionkatu	Ilmanvaihtolaitteet		1:50
Marimiljoissa	Oso A		
SavonSuunnittelu Oy			
LVI 7106 - 107			
TYYPPI A			
VANTAAN KAUPUNGIN			
RANKEMUSVIRASTO, TEKNISUUNNITTELUOSASTO			
ark 10			